



# 位置図



※出典:国土地理院 地図・空中写真閲覧サービス

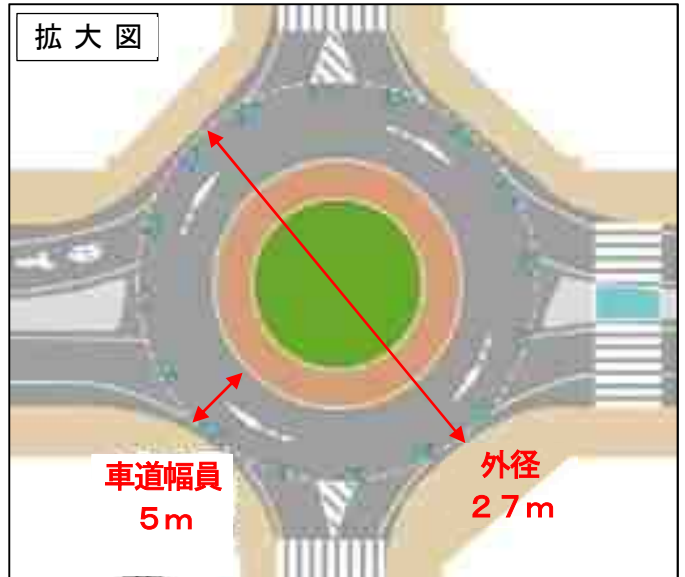

# ラウンドアバウト導入による交差点形状の変化

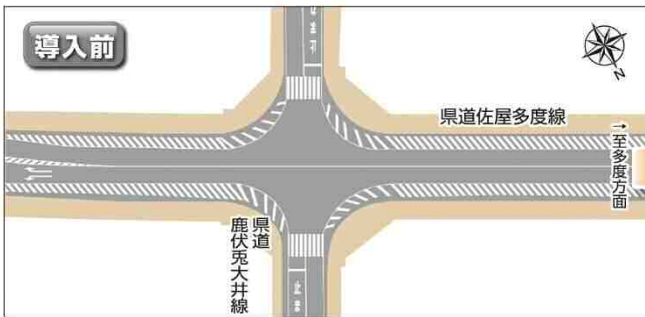

イメージ図

# 完成図

