
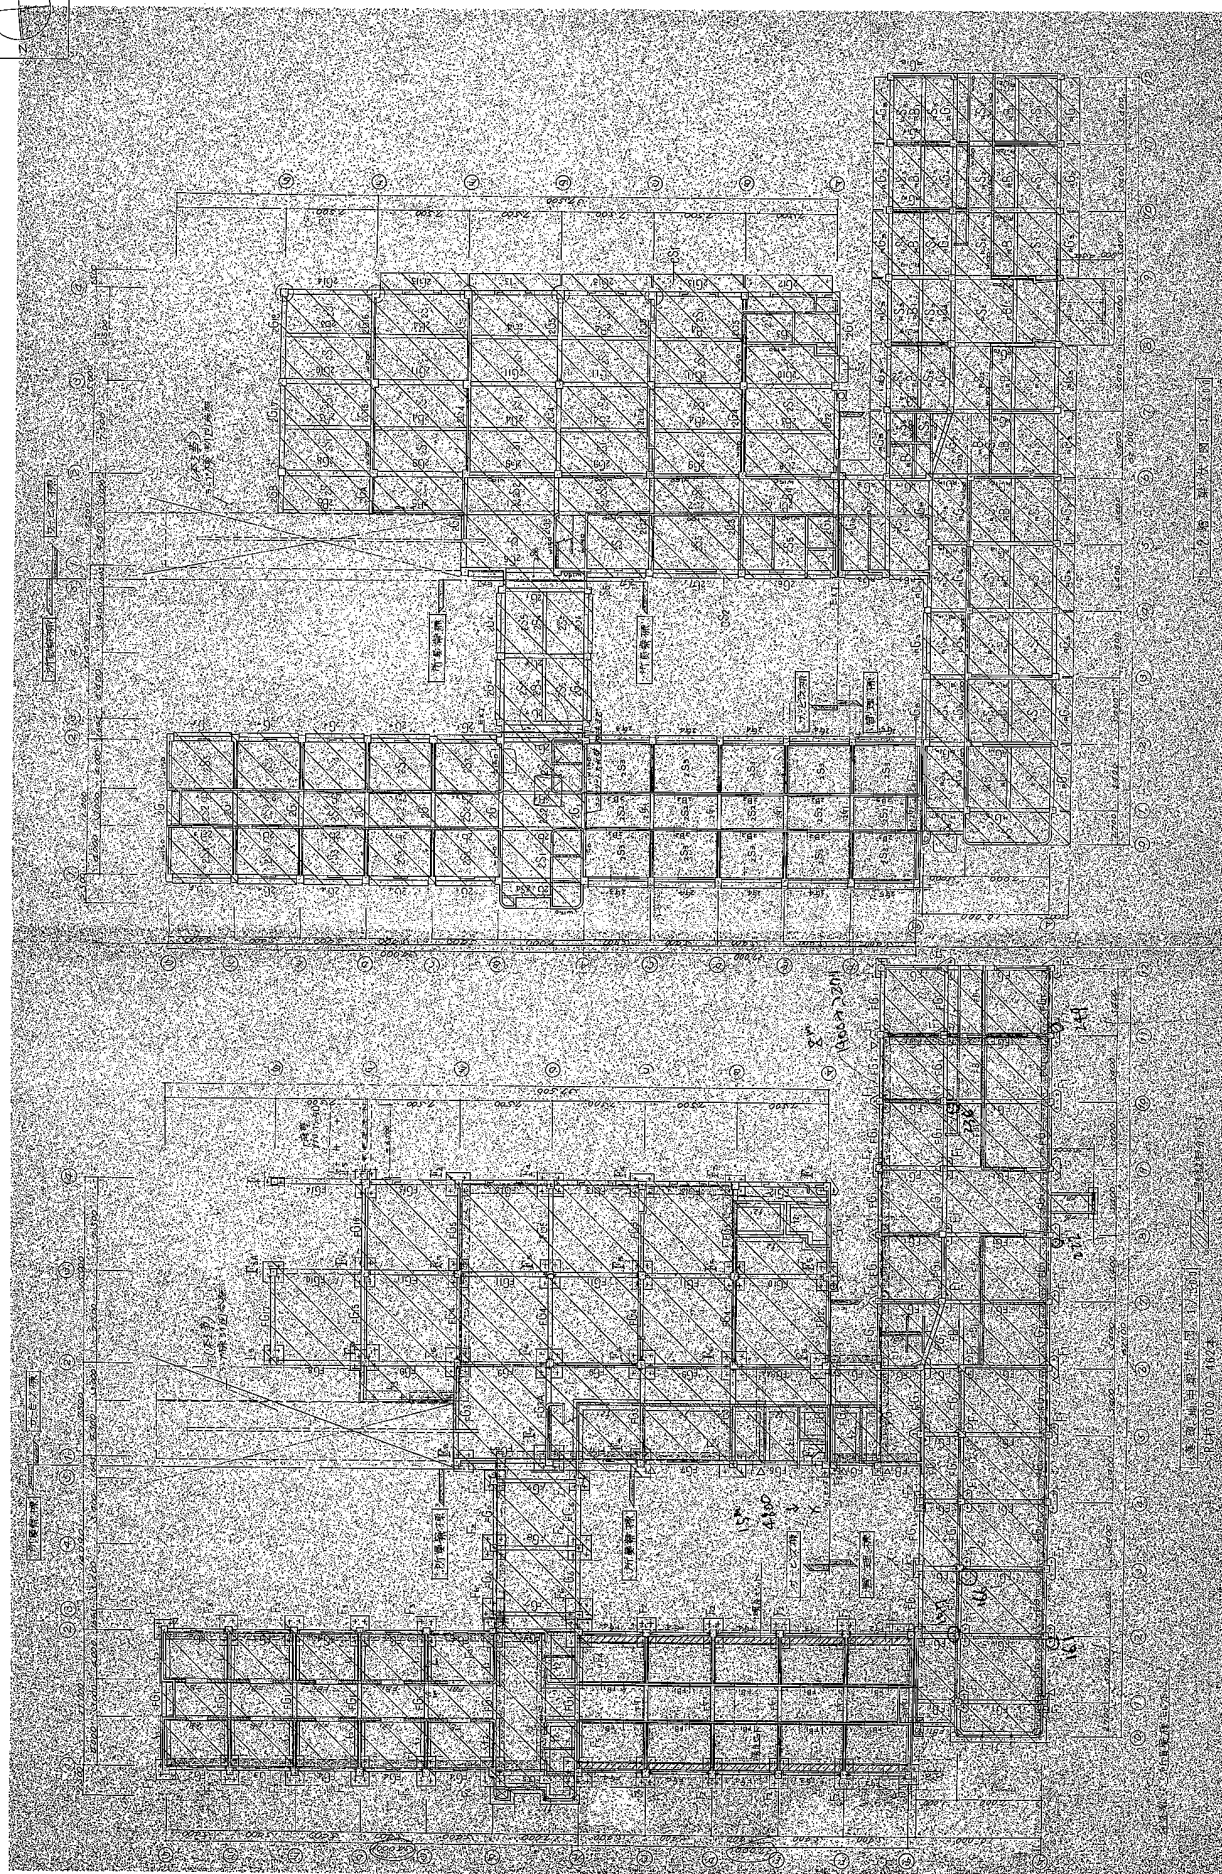


別紙 資料一覧

資料 No	資料名称	図面 No	図面名称	図面 作成年月	原図 サイズ	図面内容	備考欄
1	旧労災リハビリテーション 愛知作業所構内整備工事 設計図	20	基礎伏図、1・2階梁伏図	R4. 8	A 1	建物建設時の基礎杭の状況	
		21	R階梁伏図・柱・杭リスト			建物建設時の基礎杭の状況	
		74	敷地現況図			建物取壊し前の敷地の状況	
2	旧労災リハビリテーション 愛知作業所構内整備工事 第2回変更設計図	2	【本館棟】杭伏図	R5. 6	A 1	基礎杭の杭長・本数の変更、残置杭頭・ 不明杭確認のための試掘範囲	
		7	解体配置図（機械設備）			解体する設備の位置	主に浅井戸の位置を明示 するために掲載。
3	旧労災リハビリテーション 愛知作業所構内整備工事 完成図	1	造成計画平面図	R5. 9	A 1	敷地の造成状況（平面）	
		2	造成計画断面図（1/4）			敷地の造成状況（断面A～C）	
		3	造成計画断面図（2/4）			敷地の造成状況（断面D～F）	
		4	造成計画断面図（3/4）			敷地の造成状況（断面G～I）	
		5	造成計画断面図（4/4）			敷地の造成状況（断面J）	
		6	北東部法面平面図			敷地北東部の法面の状況（平面）	
		7	北東部法面断面図			敷地北東部の法面の状況（断面）	
		8	排水計画平面図 兼 防災計画図（完成形）			残置された防災設備の位置	
		9	流域図			敷地の排水・雨水流下方向	
		10	沈砂池流域図			沈砂池への排水方向	
		11	防災詳細図（完成形）			残置された防災設備の詳細	
		12	接続箇所詳細図			素掘樹からヒューム管を経由し敷地外 へ排水する部分の詳細	
		13	土地利用計画図（完成形）			敷地の現況	
		15	既存西側間知石擁壁図			擁壁平面図と姿図	
		16	既存工作物図			残置された工作物の詳細	
4	旧労災リハビリテーション 愛知作業所構内整備工事 財産図	1	平面図	R5. 9	A 1	各筆と境界点の位置	p17 再掲
		5	出来形図			敷地の現況	
5	残置物合意書 （残置理由書）	—	浅井戸②イメージ図	R5. 12	—	残置された浅井戸②のイメージ図	
6	残置物報告書 （残置物の詳細について記 載した竣工図）	—	残置物位置図	R5. 8	—	残置された杭先端部、浅井戸の位置	
		—	先端残杭位置図	R5. 8		残置された杭先端部の位置	
		—	先端残杭一覧表	R5. 10		残置された杭先端部の寸法	
		—	井戸撤去結果一覧	R5. 8		残置された浅井戸の寸法	
		—	井戸配管撤去施工報告書	R5. 8		残置された浅井戸の位置、想定断面図	
7	先端残置杭位置図	—	先端残置杭位置図	—	—	残置された杭先端部の位置	
8	埋設物確認範囲図	—	埋設物確認範囲図	—	—	埋設物確認のために掘り返した範囲	
9	整備工事後の追加工事にて 設置された設備を示す図面	—	整備工事後の追加工事にて 設置された設備を示す図面	R8. 8	A 1	追加設置された設備の位置	財産図中のNo. 5出来形図に 位置等を追記して作成。
10	整備工事後の追加工事にて 設置された設備の写真	—	整備工事後の追加工事にて 設置された設備の写真	R8. 8	—	追加設置された設備の写真	

※ 本資料は、保管されている図面を元に参考として作成しております。
各図面は、建物取壊し工事に関する図面であり、現況と異なる場合は現況を優先します。
各図面記載の縮尺は原図の縮尺です。また、原図の損傷や劣化により、歪みや多少の伸縮があるものや不鮮明な箇所がありますので、
ご承知おきください。

[illegible]

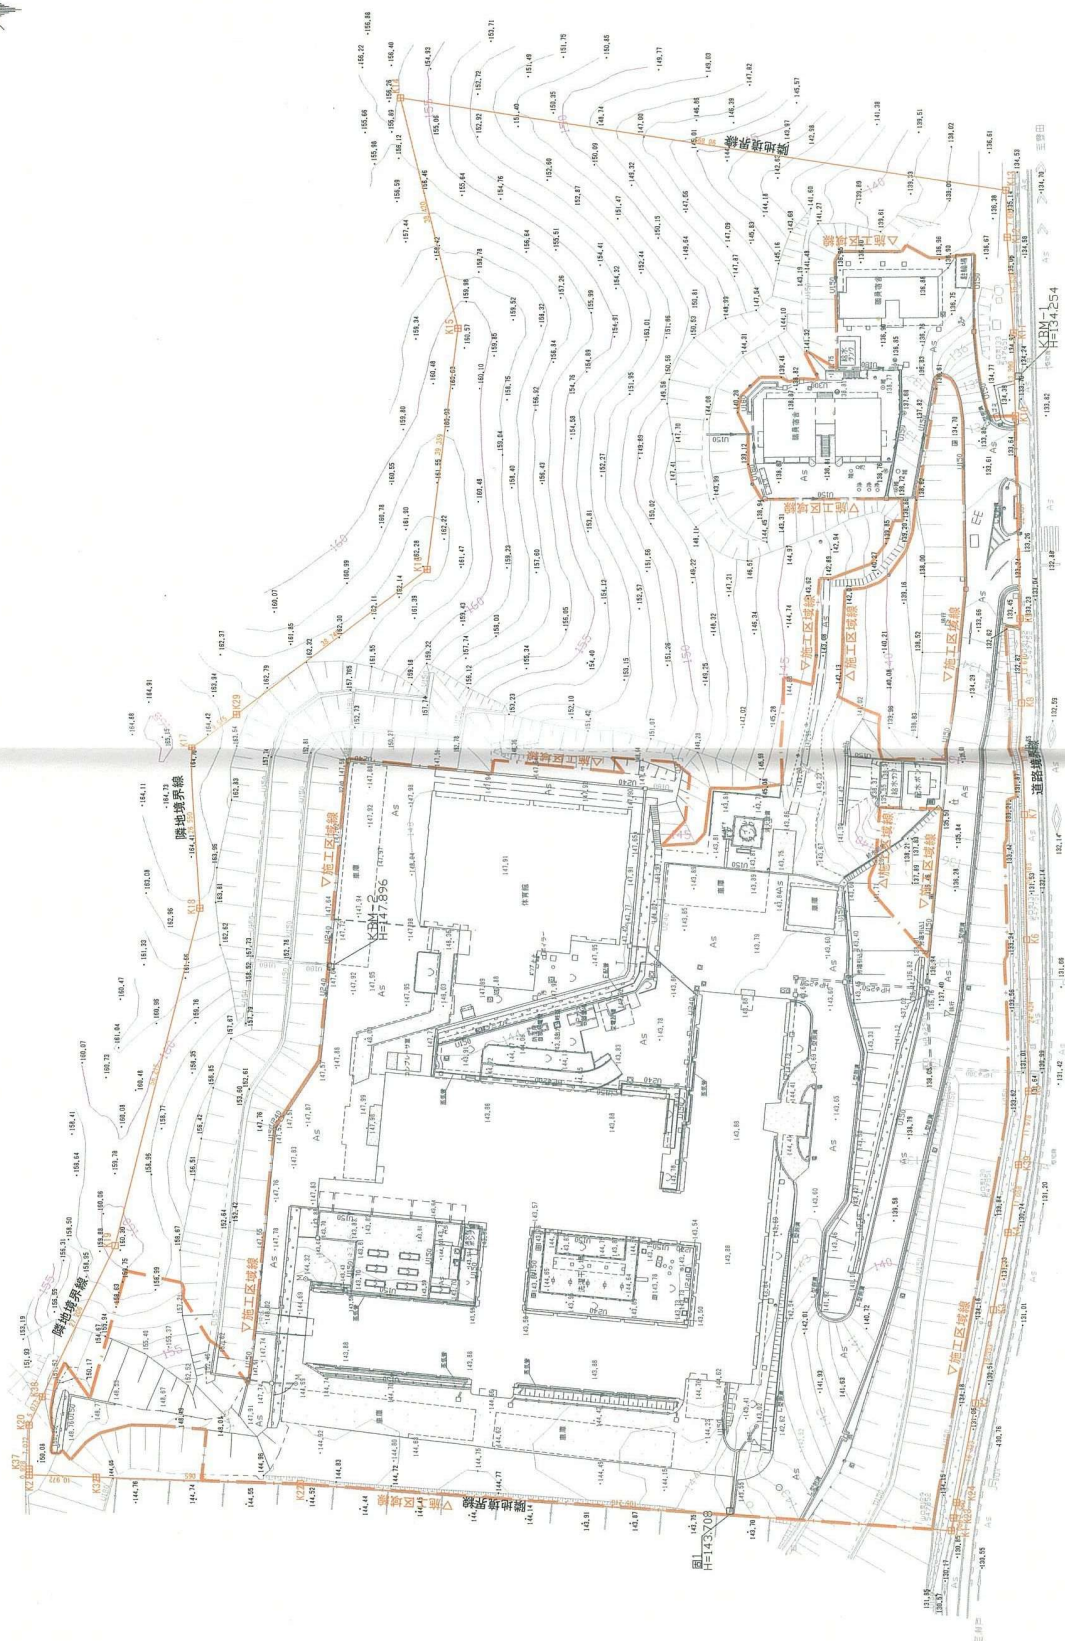

令和4年1月11日現在
全域「砂防指定地」

年月日	2022.03.	図面番号	旧劣化リハビリテーション施設作業所構内整備工事
図面番号	20-2.01	縮尺	1/400(A1)
縮尺	1/800(A3)		敷地現況図
			074

杭引抜き工事施工報告書 (本館)

...杭頭残箇所 ...杭残箇所

...新たに確認された杭
...存在しなかった杭

杭抜き施工数量内訳

杭名	杭径	杭本数
管理棟	6 m 0.3 m	3
	7 m 0.3 m	17
	8 m 0.3 m	68
	10 m 0.3 m	8
	11 m 0.3 m	2
	15 m 0.3 m	19
サービス棟 (作業棟)	4 m 0.3 m	67
	6 m 0.3 m	69
	7 m 0.3 m	2
	8 m 0.3 m	3
(ランプ棟)	4 m 0.3 m	32
(L型擁壁)	杭存在なし	0
ホール棟	4 m 0.3 m	16
	6 m 0.3 m	10
所員寮棟	4 m 0.3 m	54
	6 m 0.3 m	38
	7 m 0.3 m	31
	8 m 0.3 m	15
	10 m 0.3 m	10
合計		464

杭抜き施工数量 集計


杭径	杭本数
4 m	169
6 m	120
7 m	50
8 m	86
10 m	18
11 m	2
15 m	19
合計	464

折れ杭 杭抜き施工 (オールケーシング工法) 数量 集計

杭 No.	杭径	残置杭長	掘削杭長	杭本数
157	15 m	0.3 m	4.8 m	1
161	15 m	0.3 m	8 m	1
166	11 m	0.3 m	7.7 m	1
222	8 m	0.3 m	3.1 m	1
236	8 m	0.3 m	1.9 m	1
249	7 m	0.3 m	2.7 m	1
合計		28.7 m	70 m	6

ケーシング径 2m
埋戻山砂数量
山砂 (A種)
1m×1m×3.14×(70-28.7)m= 129.68m3
0.15m×0.15m×3.14×28.7m= 2.02m3
合計 131.70m3


① 杭頭残箇所 試験ボリューム 148.31m3

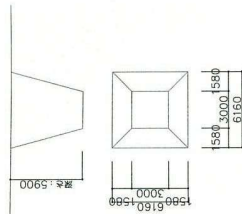


3×3×5, 9=53.1m3
1.58×5, 9/2×3×4=55.932m3
(1.58×2)×(1.58×2)×5, 9×2/3=39.27669m3
掘削埋め戻し数量 148.3087m3

②~⑥ 不明杭確認 試験ボリューム合計 197.82m3

② 不明杭確認平面寸法

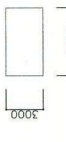

③ 不明杭確認平面寸法

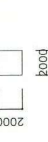

④ 不明杭確認平面寸法




⑤⑥ 不明杭確認平面寸法



②~⑥ 不明杭確認掘削深さ







杭頭残箇所
平面寸法による

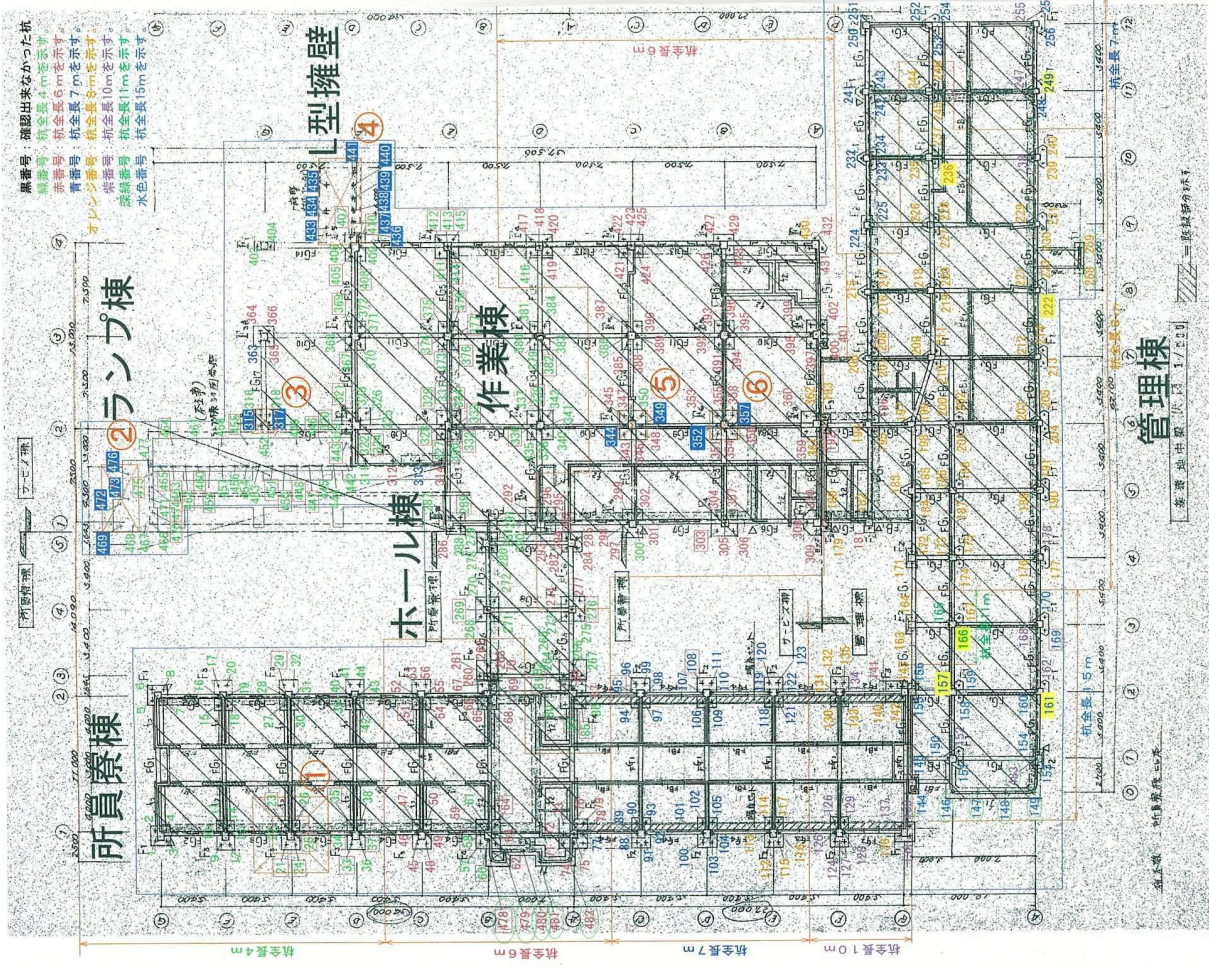


項目	訂正
1	
2	
年月日	2020.11.
図面番号	20-20.01
縮尺	1/200(A1) 1/400(A3)
【本館様】	杭状図
図面番号	002

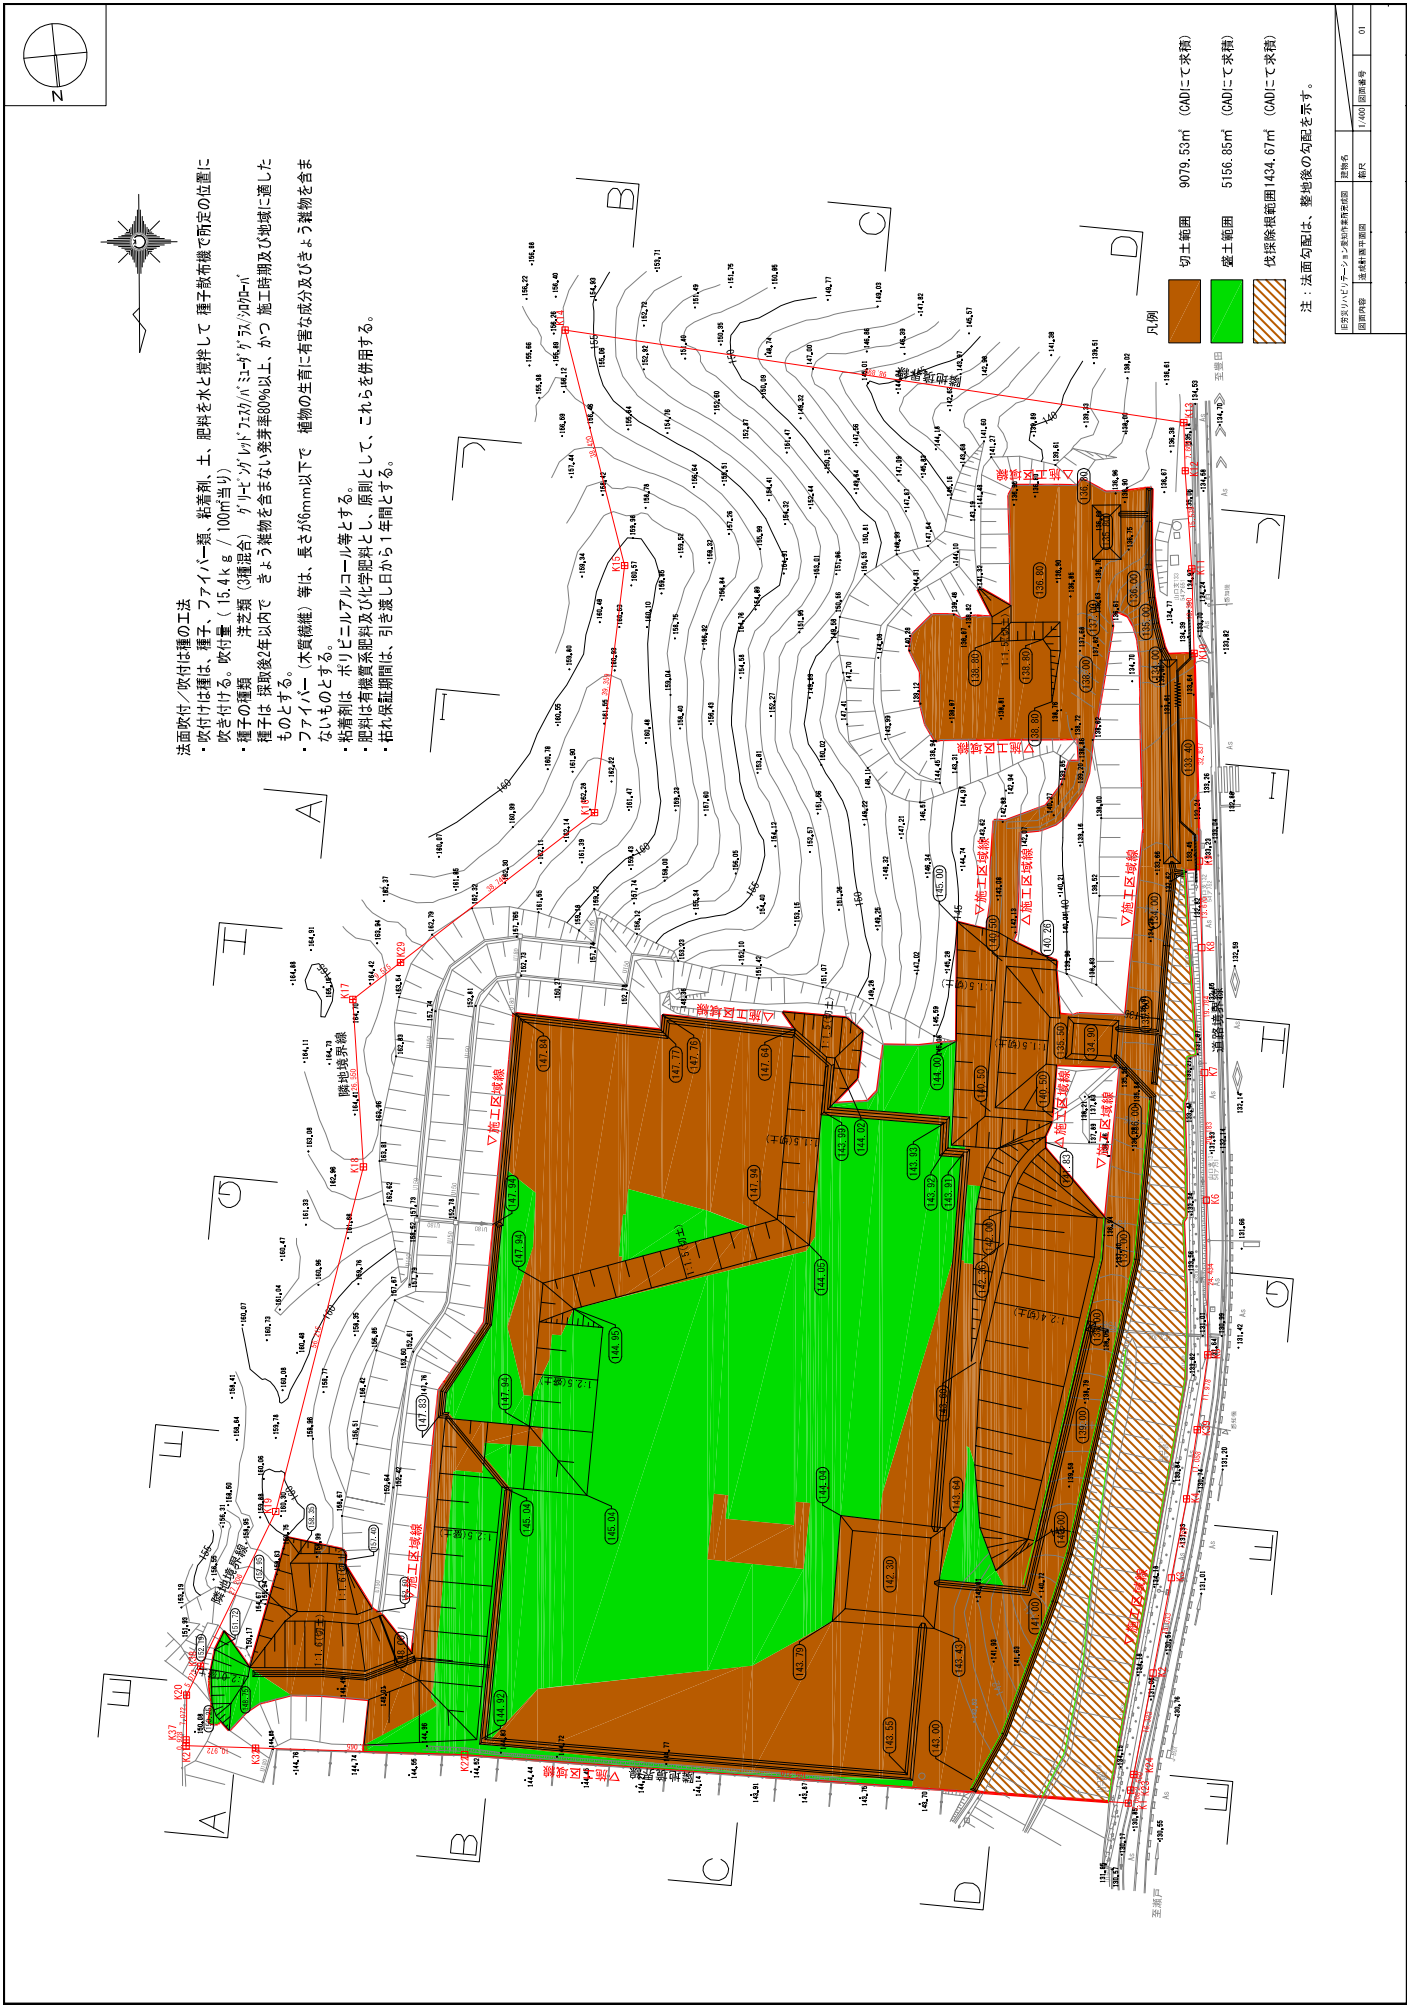


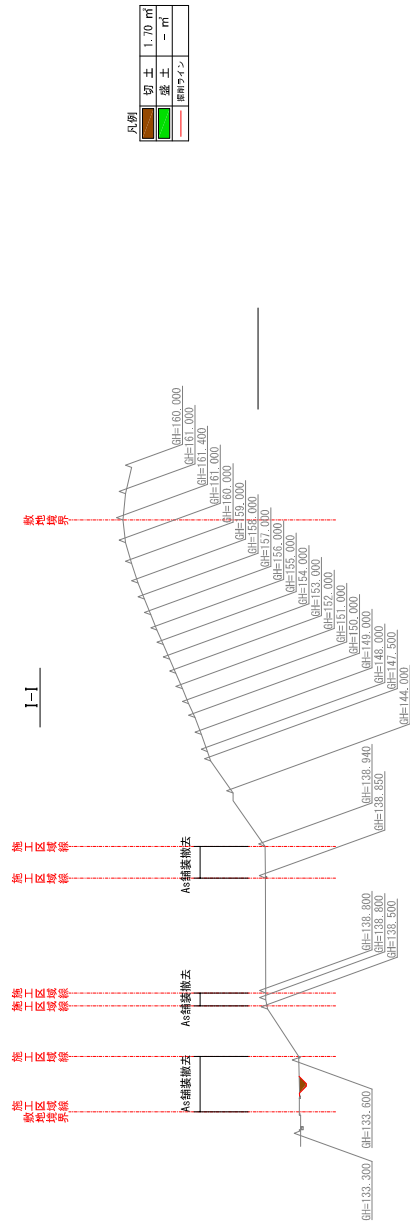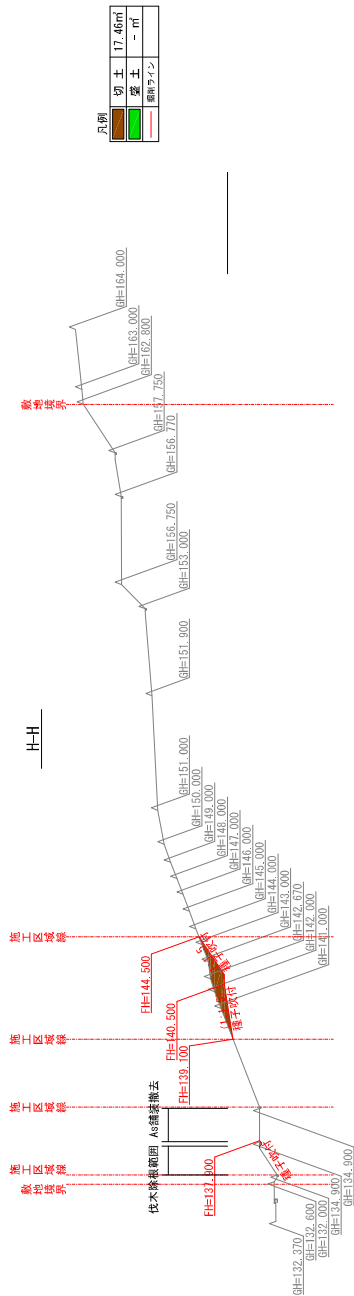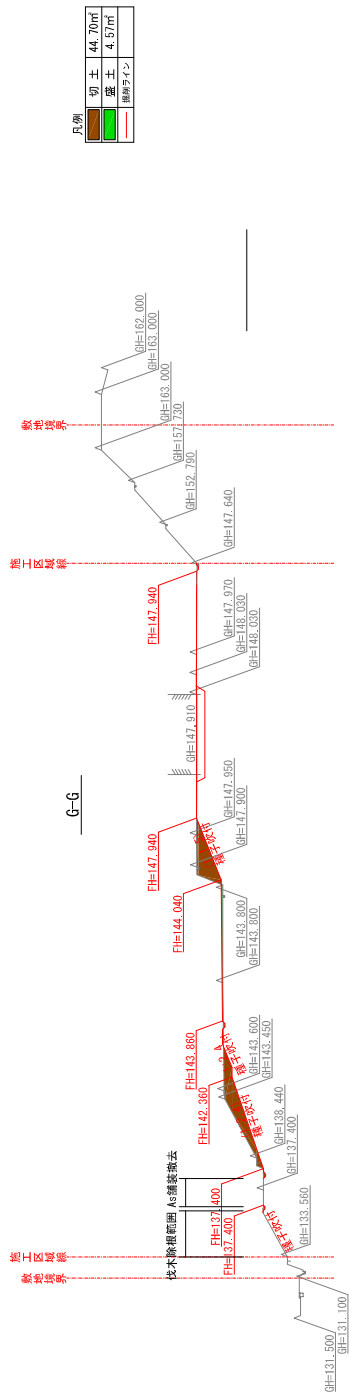

図面内容	造成計画断面図(3/4)	図面名	図面番号	04

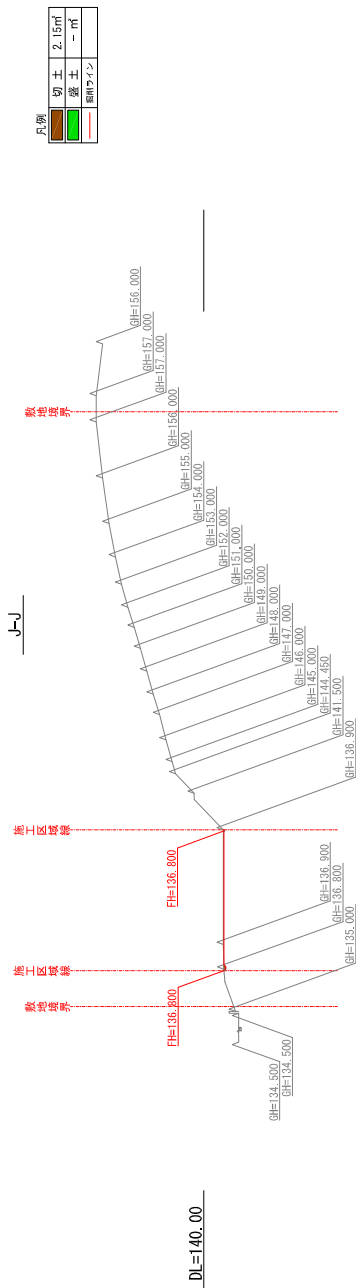


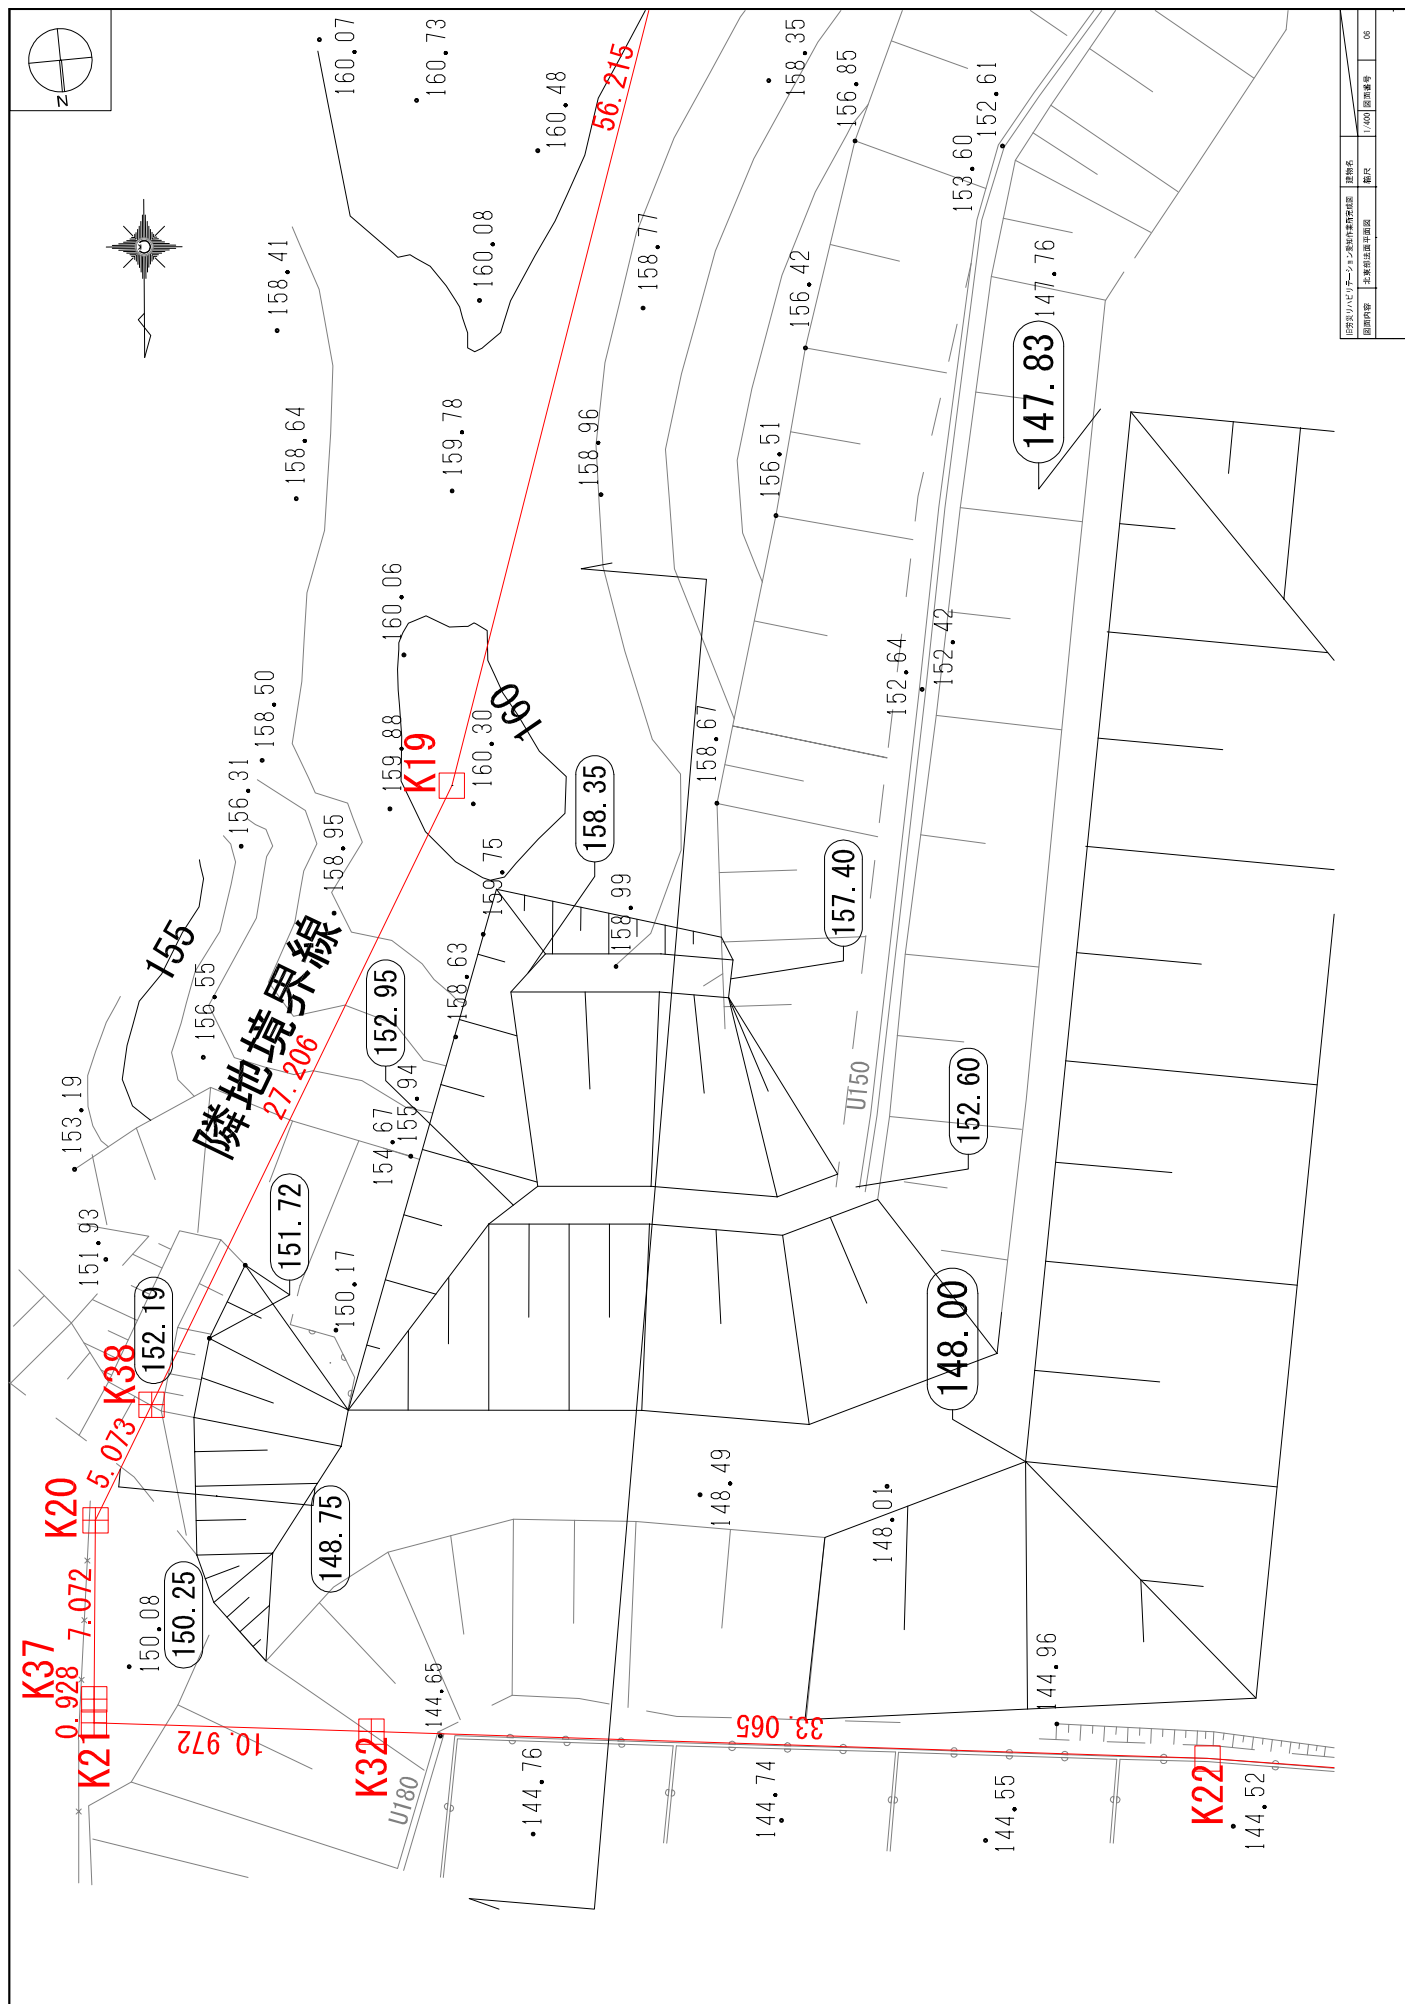

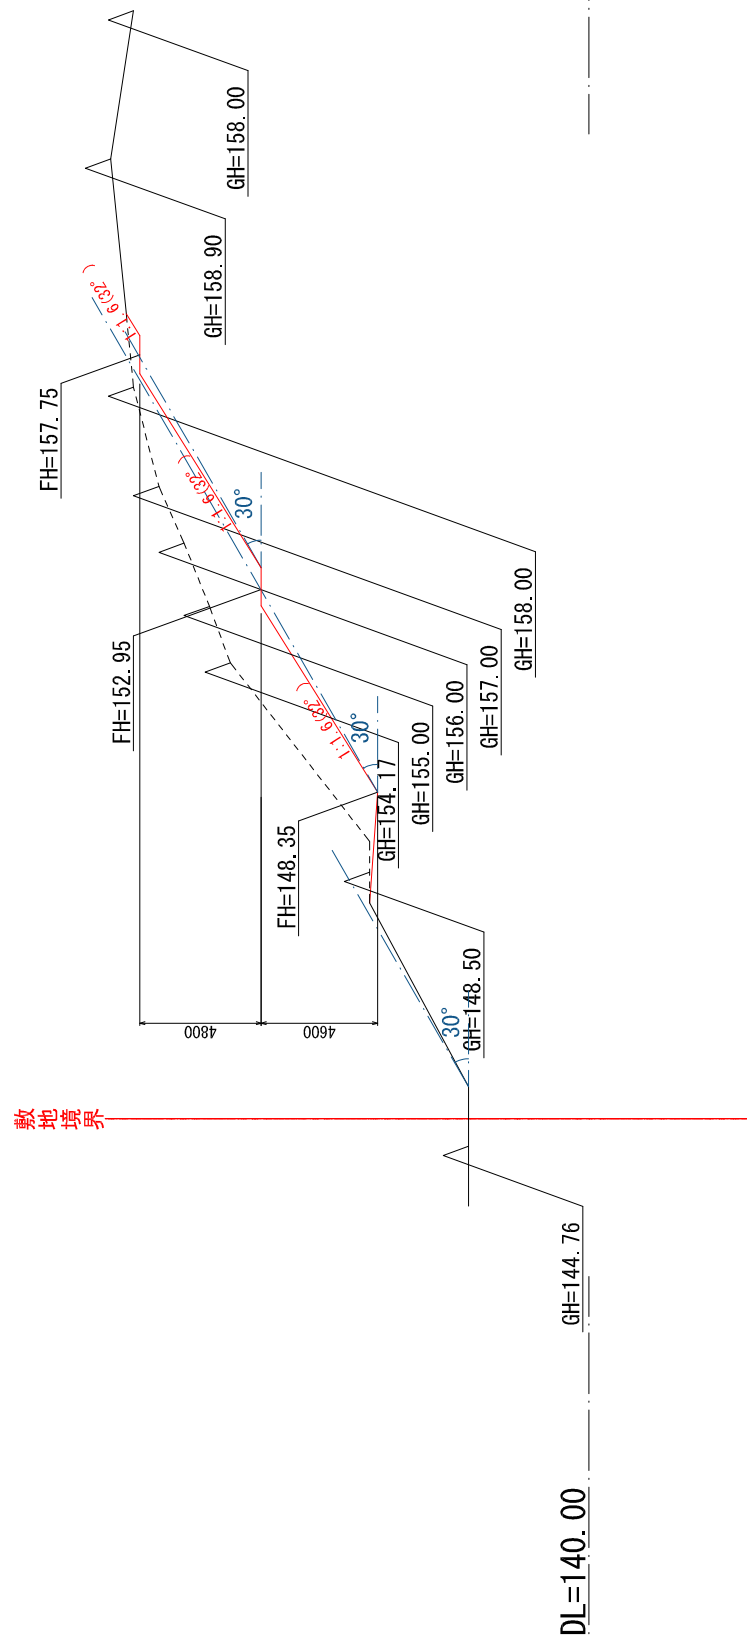




↑ 排水方向
↑ 区域周边雨水流下方向
↑ 区域内雨水流下方向

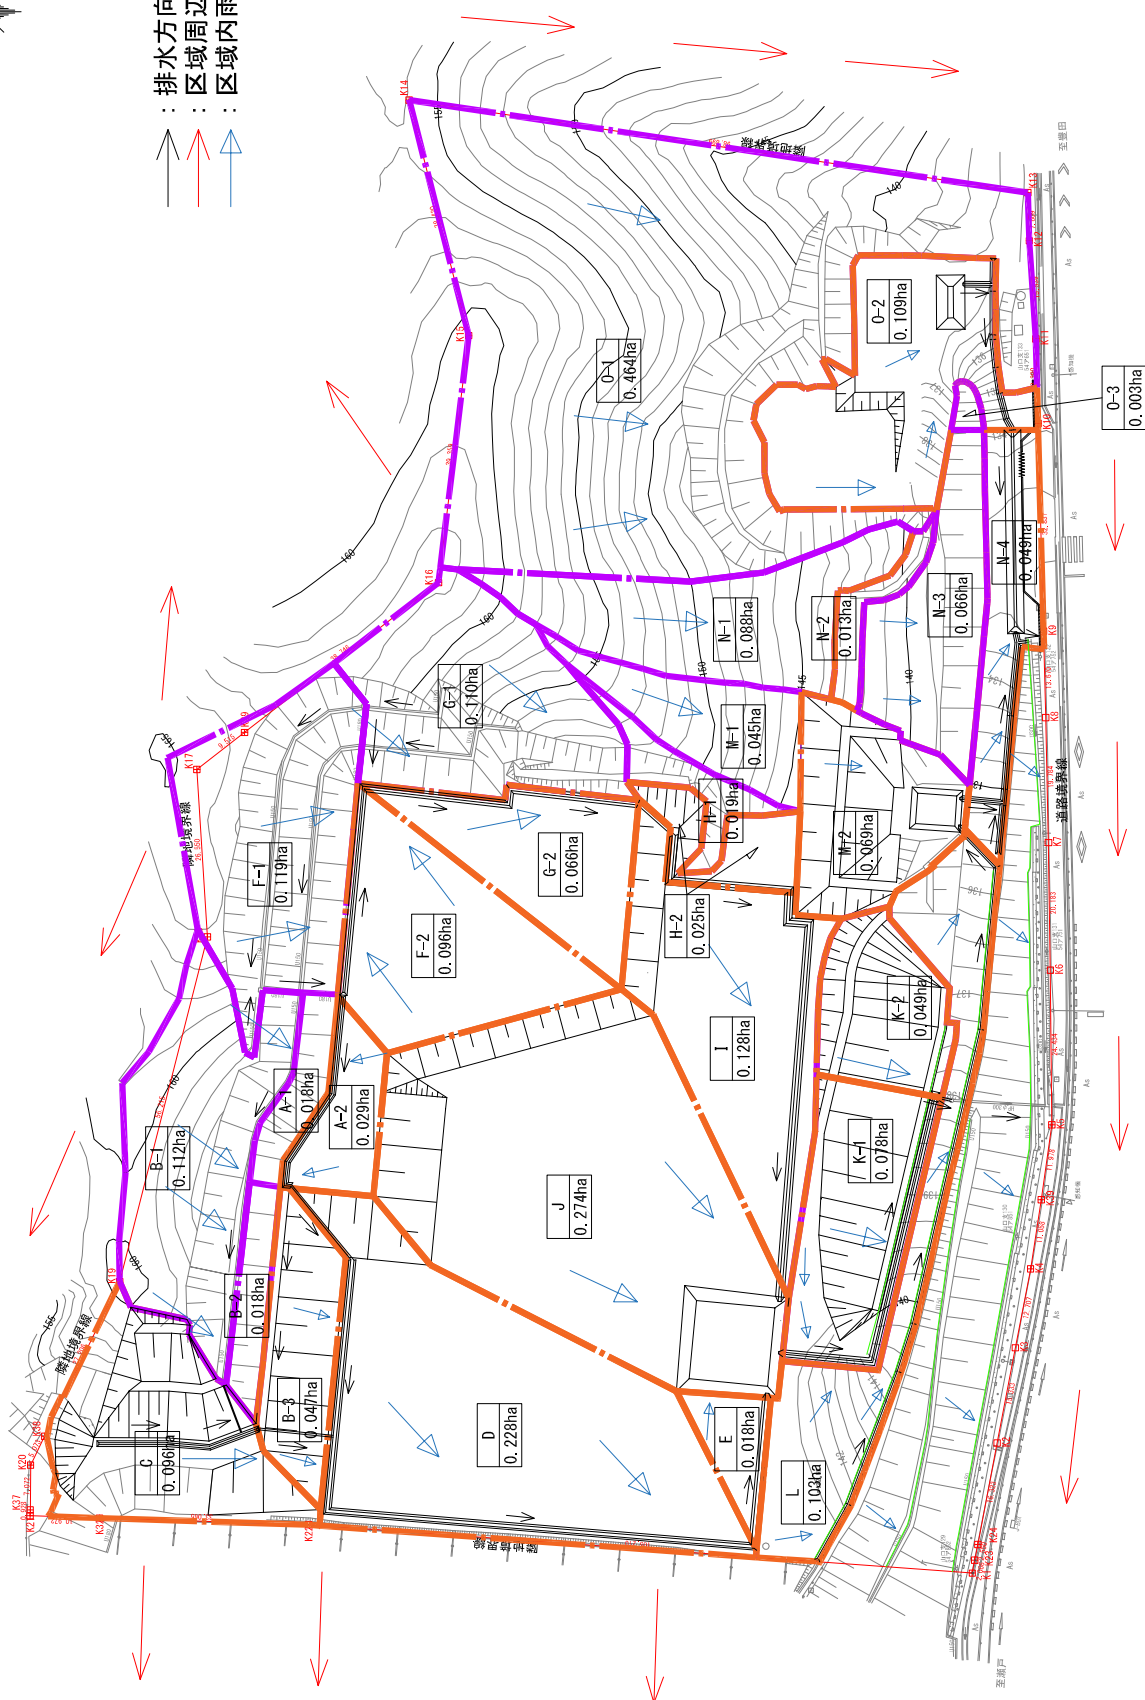


日方渡りハビリー・シー・ン通知作業研究計画	連絡名	
計画内容	船尺	1/400 図面番号 09

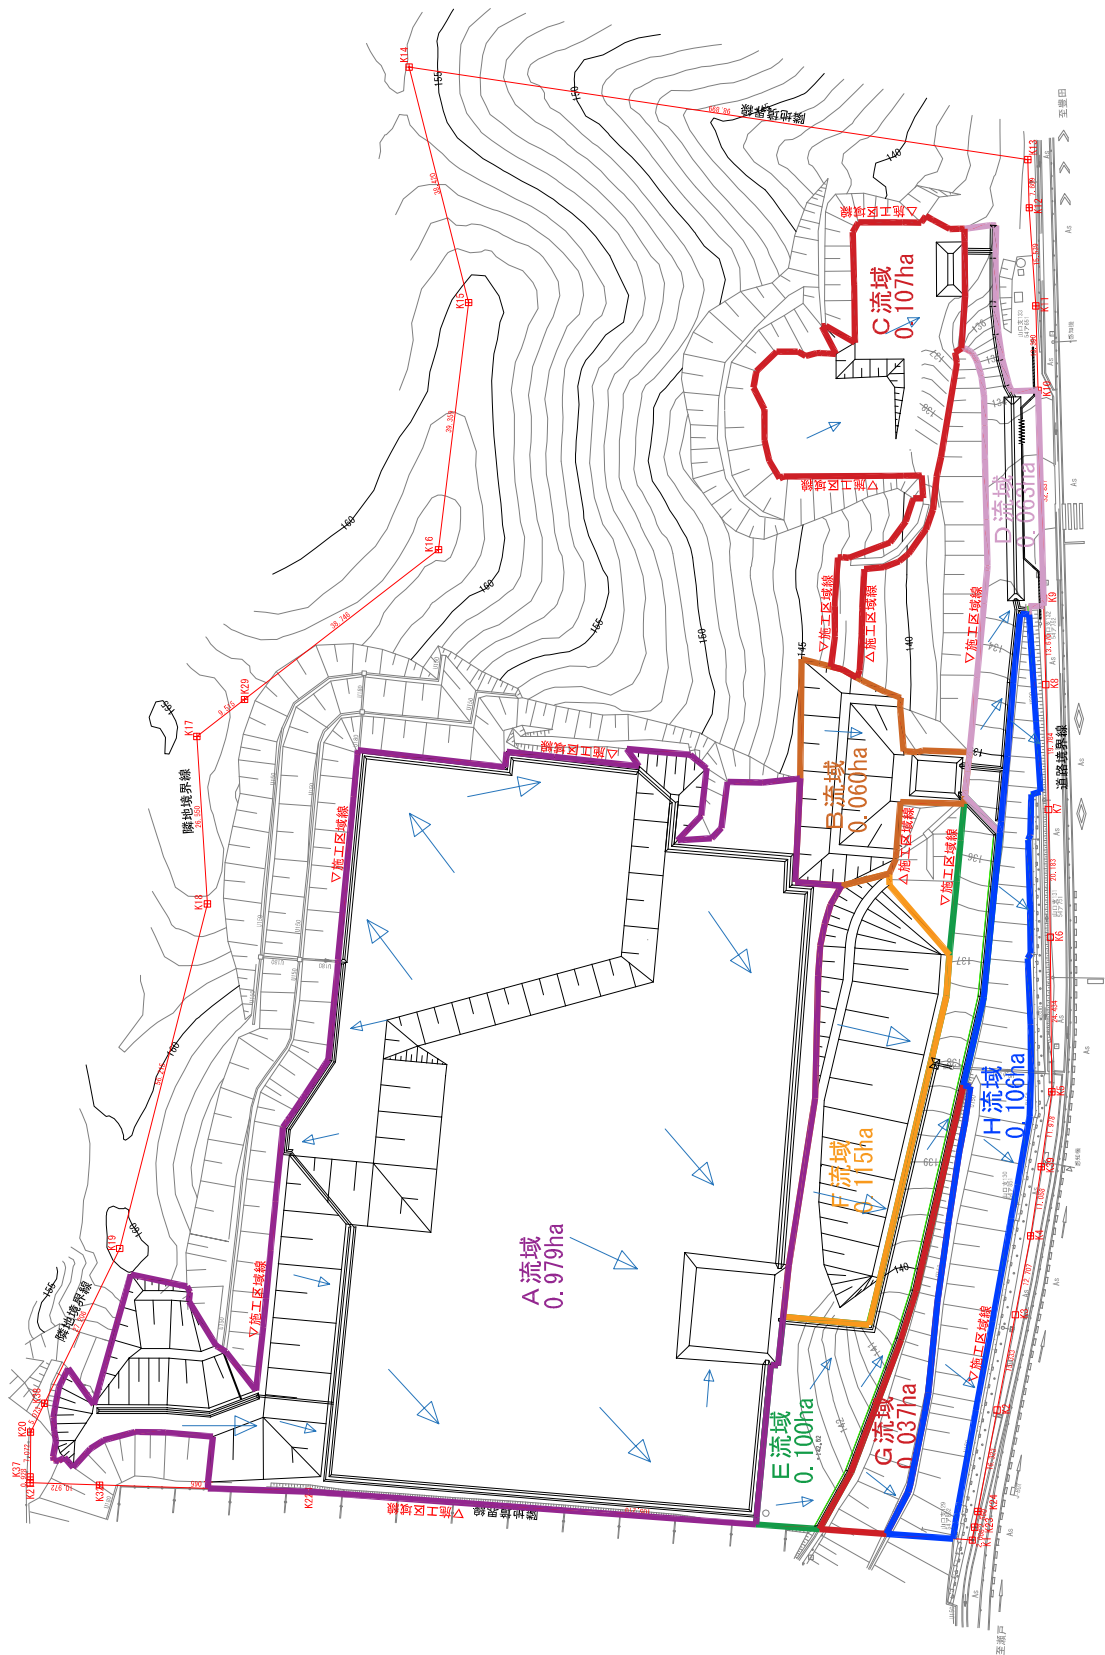


接続箇所詳細図

S=1:10 (A1)
S=1:20 (A3)

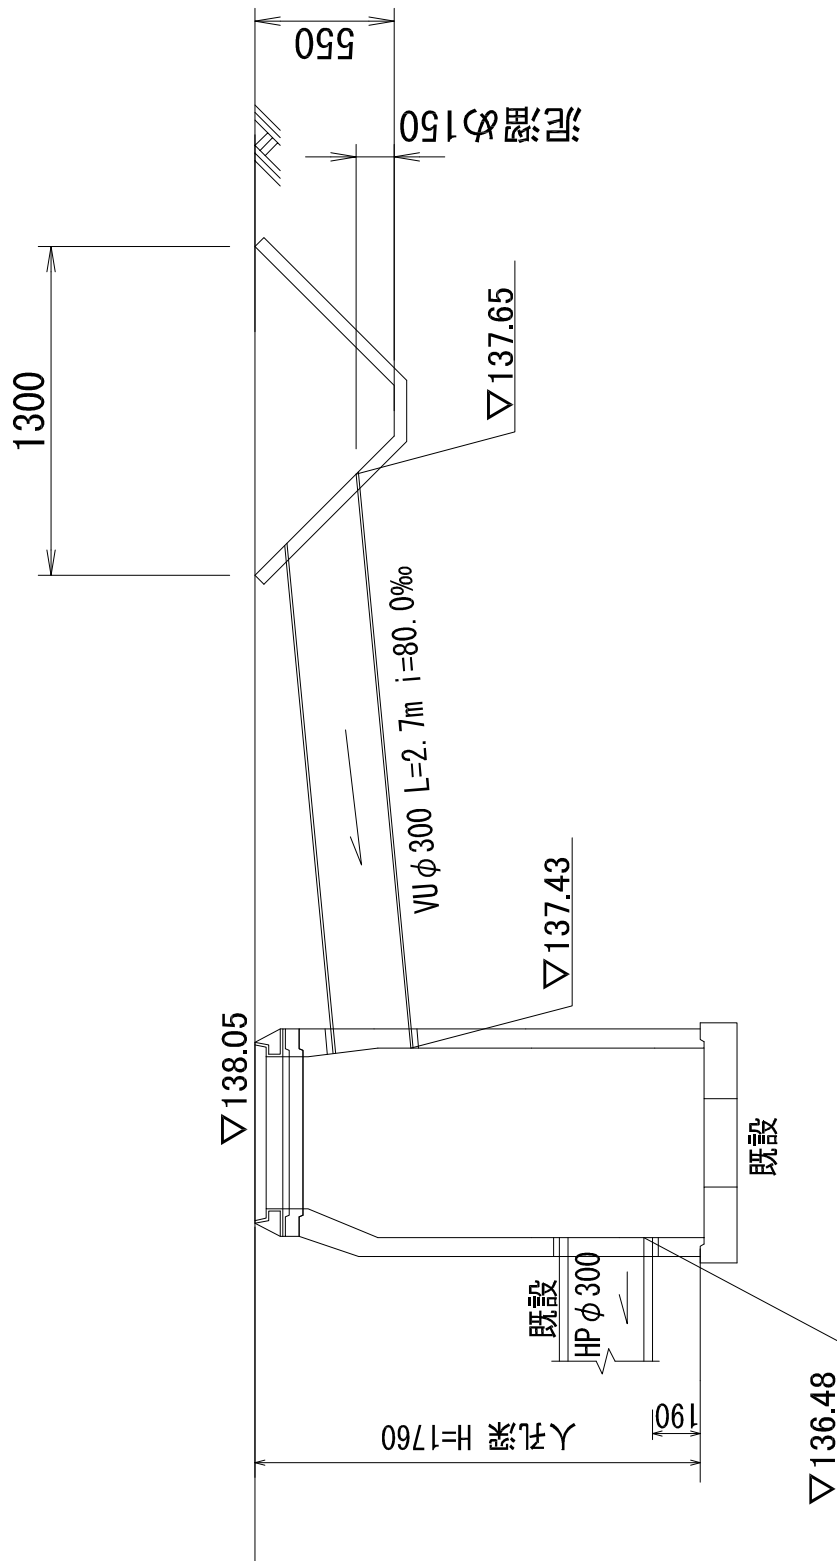


GL=135.0

図面内容	接続箇所詳細図	図面名	図面番号	12
------	---------	-----	------	----



敷地現況図 (完成形)



記号	種別	流出係数f	面積A(ha)	f × A
	不透透面	0.9	0.038748	0.0348732
	間地	0.8	0.814688	0.6517504
	山地	0.7	1.239466	0.8676262
	新設法面・伐採法面	0.8	0.498068	0.3984544
	水面	0.9	0.110792	0.0997128
計			2.701762	0.759659

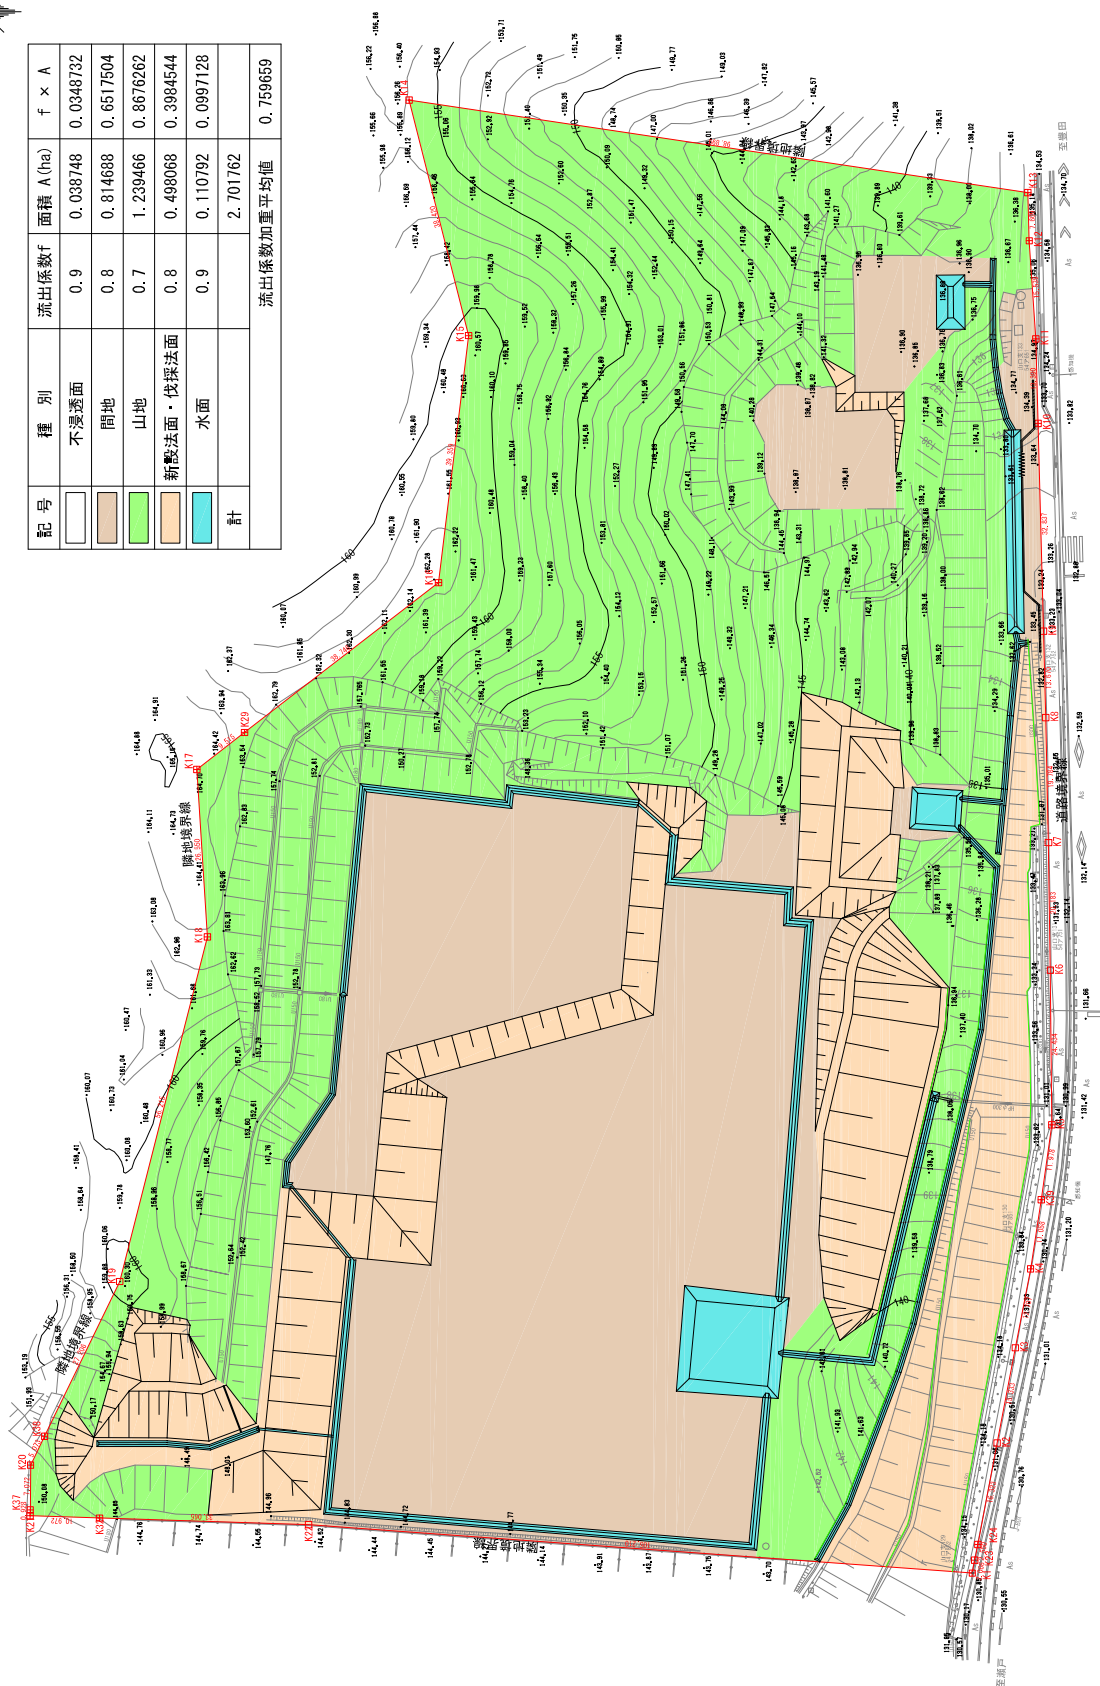


住所(ハビ/チーシート)敷地内(完成形)	建物名
図面内容	土地所有権(完成形)
図面番号	13

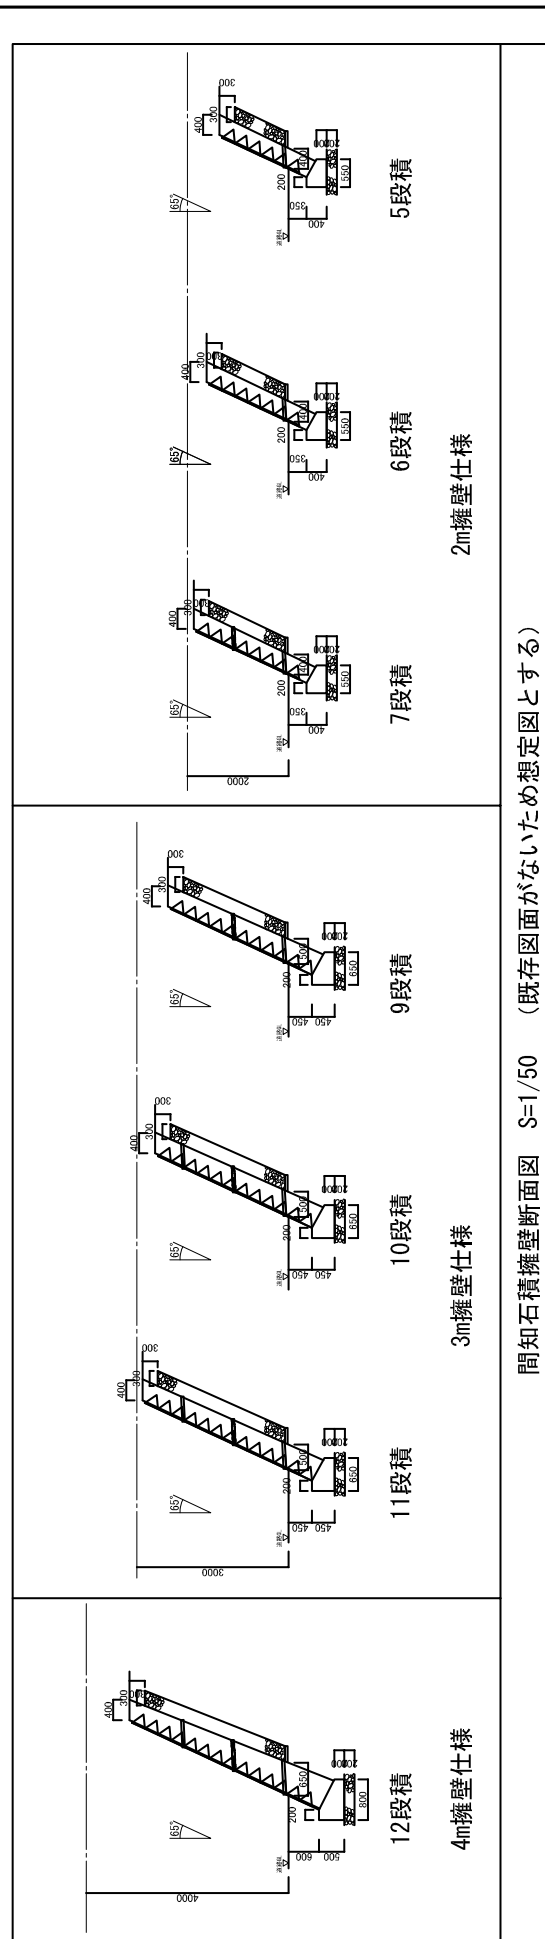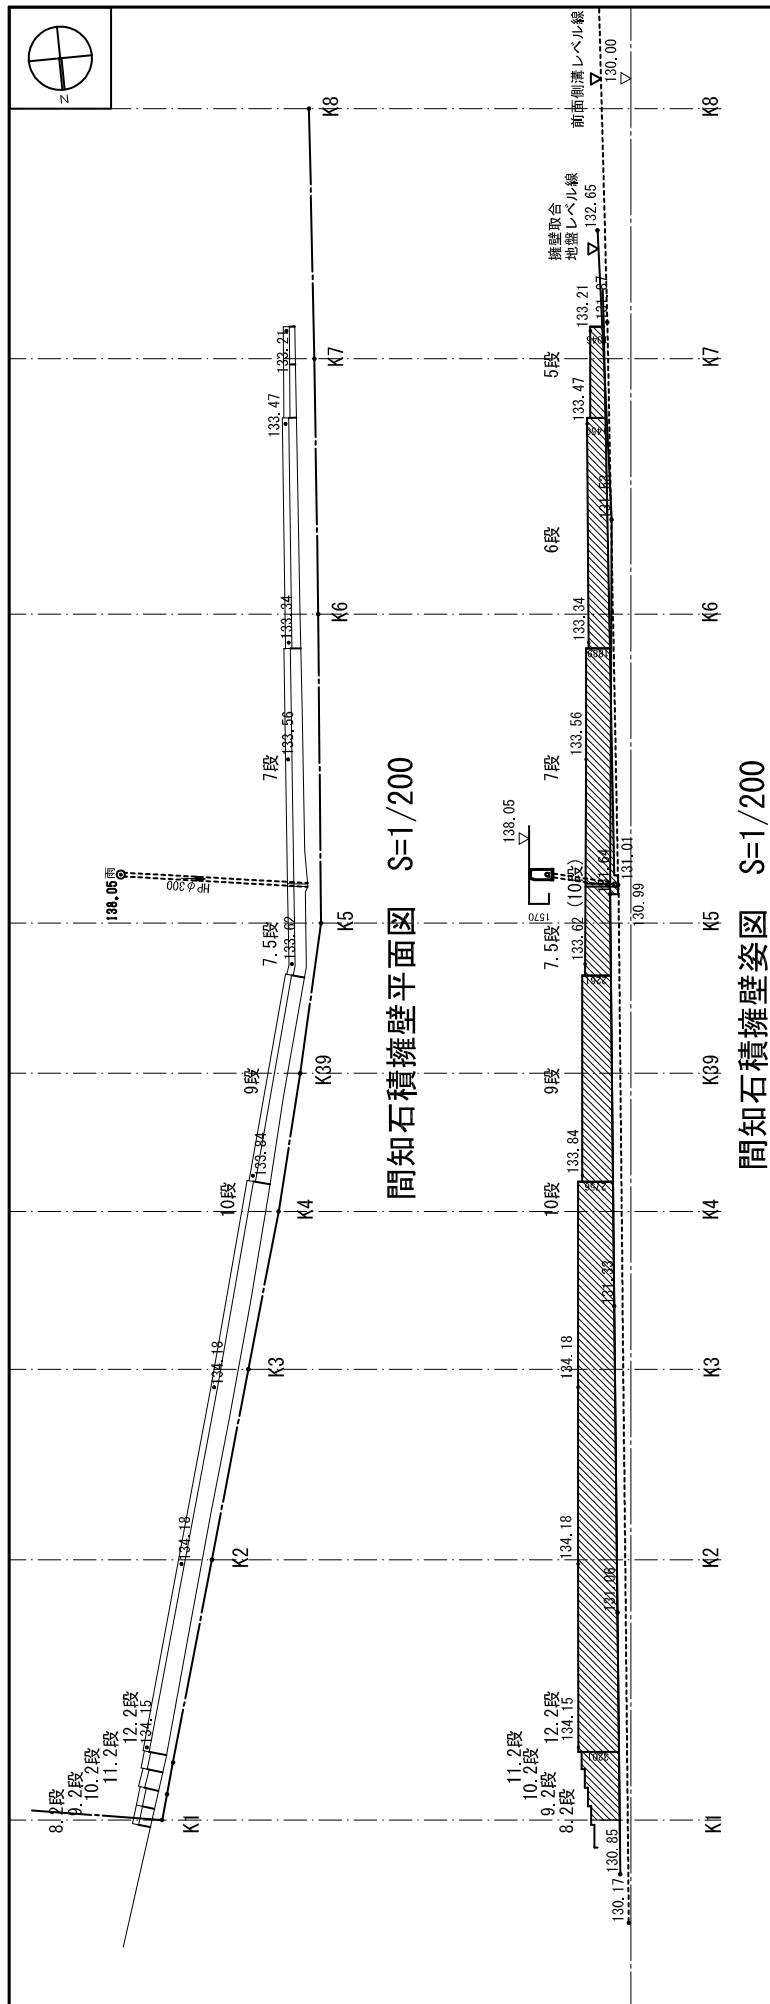


間知石積擁壁断面図 S=1/50 (既存図面がないため想定図とする)

図面内容	図面作成	図面番号
図面内容	図面作成	図面番号

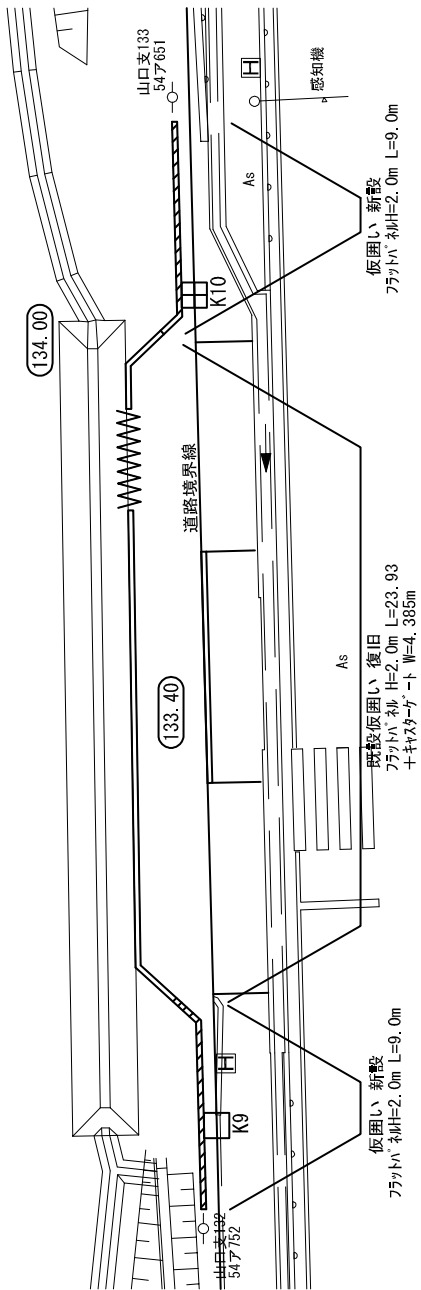


前面道路境界部 仮囲い配置図 S=1/100

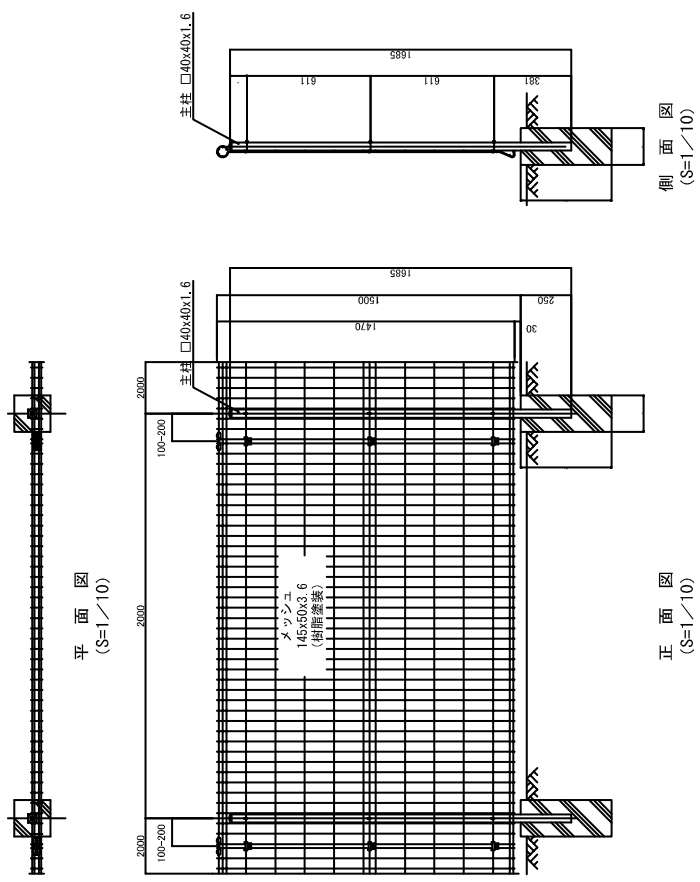

北側隣地境界部 既設フェンス詳細図 S=1/10

図面内容	既設フェンス詳細図

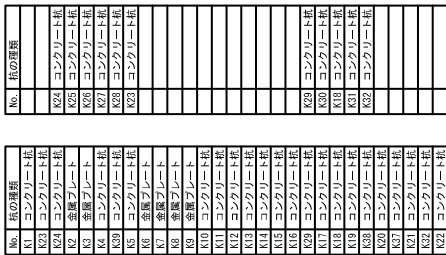

地層	181	Xo	Yn	$(Xn+Yn-1)Yn$	距離
產品	K37	-90702.984	-5444.838	24795.79252	11.856
	K38	-90714.609	-5447.165	38616.803715	5.073
	K20	-90710.055	-5444.929	-63297.299625	7.072
			柏金堡	15.39625	
			面積	7.6981710	
			地積	7.69	



地點	183					
測点	Xn	Yn	$(Xn+Yn-1)Yn$	距離		
K18	-0003.3	447	-5473.261	-10856.439167	24.986	
K20	-00018	007	-5517.854	176896.439222	7.887	
K29	-00025	740	-5479.301	10668.199047	9.515	
K17	-00019.954		-5471.747	-176689.258371	26.550	
		倍面積		208.732321		
		面積		104.4866155		
		坪數		104.48		

[illegible]

	平面図	箱尺	01
	図面内容	1/400	図面番号



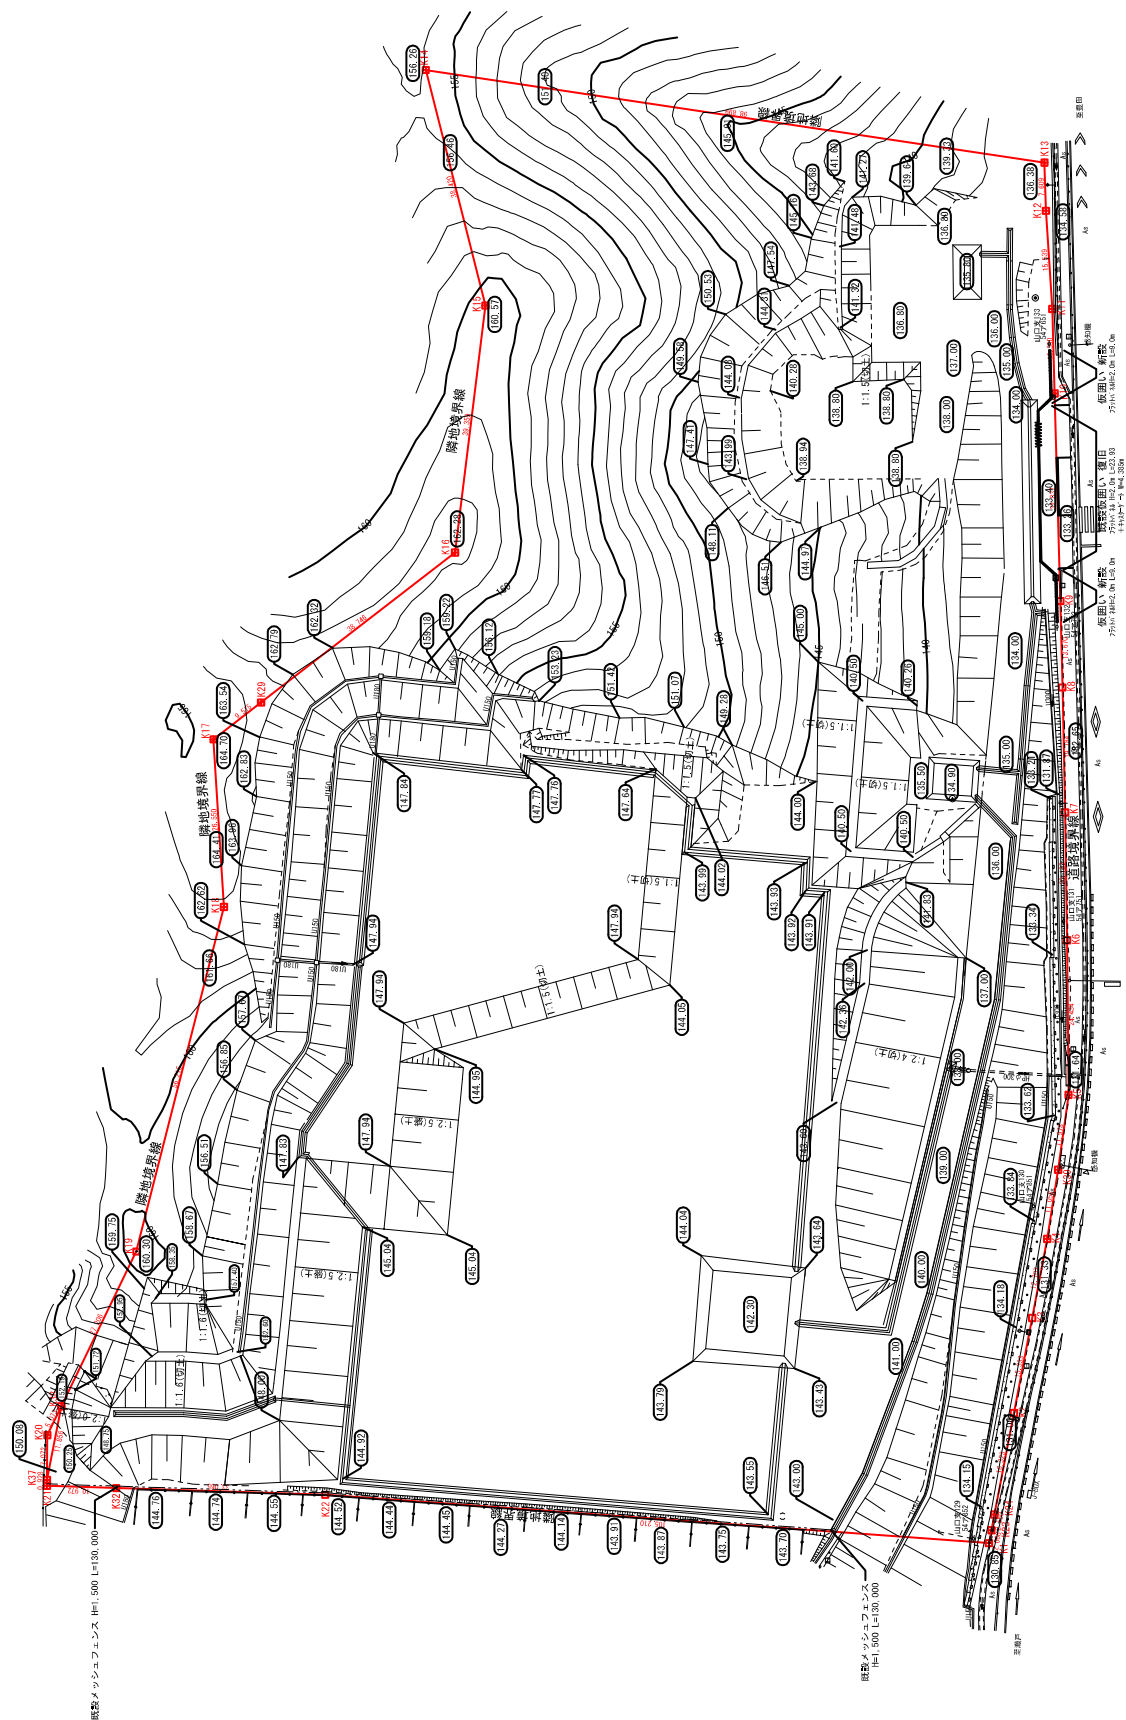

旧岩波ハビタリー・ショップと植物園	建物名	
図面内容	出来形図	縮尺 1/400
		05